KARTA REJESTRACYJNA
mapy dla celów projektowych

OBIEKT: obr.11 dz.360 **miasto Drawsko Pom.** **powiat drawski** **woj. zachodniopomorskie**	Nazwa jednostki wykonawstwa geodezyjnego *„GEODEX" Sp. zo.o.* *PLAC WOLNOŚCI 8/1* *78-400 SZCZECINEK* *NIP 673-000-76-38 REGON 003800528*
SKALA 1:500 Układ współrzędnych: „2000" Poziom odniesienia wysokości: *Kronsztadt '86*	*Identyfikator dla materiałów tekstograficznych na nośnikach informacji§ 8 ust. 2 rozporządzenia (Dz.U. Nr 14, poz. 133)* 3203032_4 2 9 2 1 - 10.10.2012r. 4
Kierownik roboty: *Grzegorz Kubiak nr upr.18554*	*Wykonano w ramach roboty geodezyjnej:* **KERG: 024-206/2012**
Mapa do celów projektowych sporządzono metodą cyfrową przy wykorzystaniu: 1.mapy zasadniczej w skali 1:500 sekcje: 5.202.27.09.4.3 (baza EWMAPY)	*W zakresie opracowania znajdują się punkty osnowy geodezyjnej podlegające ochronie na podst. art. 15, art. 48 ust 1 pkt 3 ustawy Prawo geodezyjne i kartograficzne nr . brak*
Na mapie do celów projektowych wykazano następujące uzgodnione przez ZUDP projekty sieci uzbrojenia terenu: Brak	*Granice i nr działek ewidencyjnych:* **wg danych WGKiK Starostwa Powiatowego w Drawsku Pom. z dnia 10.10.2012r.**
Informacje dodatkowe. 1. — — — — zakres pomiaru 2. Redakcja mapy zgodna z instrukcją techniczną (K-1 (Podstawowa Mapa Kraju z 1998 r.) 3. Mapa nadaje się do celów projektowych w zakresie pomiaru 4. Stopień kartometryczności mapy do celów projektowych jest zgodny z przepisami instrukcji technicznej K-1 (Podstawowa Mapa Kraju z 1998 r.) 5. Wszystkie trwale obiekty budowlane podlegają wyłącznie przez jednostkę wykonawstwa geodezyjnego 6. Nie wyklucza się istnienia w terenie obiektów uzbrojenia, o których brak było informacji branżowych i nie zostało odszukane w czasie inwentaryzacji geodezyjnej	**Rejestracja:** STAROSTA DRAWSKI WYDZIAŁ GEODEZJI, KARTOGRAFII I KATASTRU Na podstawie art. 29 ust. 1 ustawy z dnia 17 maja 1989 r. Prawo geodezyjne i kartograficzne (Dz.U. z 2010 r. Nr 193, poz. 1287 z p. zm.) upoważniono wykonanie projektowanych sieci uzbrojenia terenu. 6.09.2012 z up. STAROSTY
Ujęcie/zmiana dokonano na podstawie: 1. danych branżowych – z liter. B 2. pośredniego ustalenia przebiegu aparatury elektromagnetycznej – z liter. A 3. bezpośrednich pomiarów powykonawczych – bez litery W związku z tym w częściach 1 i 2 nie gwarantuje się kompletności, a dokładność położenia uzbrojenia na mapie może być niższa od dokładności kartometrycznej mapy.	STAROSTWO POWIATOWE WYDZIAŁ GEODEZJI, KARTOGRAFII I KATASTRU Na podstawie art. 29 ust. 1 ustawy z dnia 17 maja 1989 r. Prawo geodezyjne i kartograficzne (Dz.U. z 2010 r. Nr 193, poz. 1287 z p. zm.) upoważniono wykonanie projektowanych sieci uzbrojenia terenu. 15.10.2012 z up. STAROSTY
Aktualność wskazana na dzień: **02.10.2012r.**	*Kierownik jednostki wykonawstwa geodezyjnego* Grzegorz Kubiak uprawnienia nr 18554

KARTA REJESTRACYJNA
mapy dla celów projektowych

OBIEKT: obr.11 dz.346/1 **miasto Drawsko Pom.** **powiat drawski** **woj. zachodniopomorskie**	Nazwa jednostki wykonawstwa geodezyjnego *„GEODEX" Sp. zo.o.* *PLAC WOLNOŚCI 8/1* *78-400 SZCZECINEK* *NIP 673-000-76-38 REGON 003800528*
SKALA 1:500 Układ współrzędnych: „2000" Poziom odniesienia wysokości: *Kronsztadt '86*	*Identyfikator dla materiałów tekstograficznych na nośnikach informacji§ 8 ust. 2 rozporządzenia (Dz.U. Nr 14, poz. 133)* 3203032_4 2 9 2 1 - 10.10.2012r. 4
Kierownik roboty: *Grzegorz Kubiak nr upr.18554*	*Wykonano w ramach roboty geodezyjnej:* **KERG: 024-207/2012**
Mapa do celów projektowych sporządzono metodą cyfrową przy wykorzystaniu: 1.mapy zasadniczej w skali 1:500 sekcje: 5.202.27.09.4.3, 5.202.27.09.4.4 (baza EWMAPY)	*W zakresie opracowania znajdują się punkty osnowy geodezyjnej podlegające ochronie na podst. art. 15, art. 48 ust 1 pkt 3 ustawy Prawo geodezyjne i kartograficzne nr . brak*
Na mapie do celów projektowych wykazano następujące uzgodnione przez ZUDP projekty sieci uzbrojenia terenu: Brak	*Granice i nr działek ewidencyjnych:* **wg danych WGKiK Starostwa Powiatowego w Drawsku Pom. z dnia 10.10.2012r.**
Informacje dodatkowe. 1. — — — — zakres pomiaru 2. Redakcja mapy zgodna z instrukcją techniczną (K-1 (Podstawowa Mapa Kraju z 1998 r.) 3. Mapa nadaje się do celów projektowych w zakresie pomiaru 4. Stopień kartometryczności mapy do celów projektowych jest zgodny z przepisami instrukcji technicznej K-1 (Podstawowa Mapa Kraju z 1998 r.) 5. Wszystkie trwale obiekty budowlane podlegają wyłącznie przez jednostkę wykonawstwa geodezyjnego 6. Nie wyklucza się istnienia w terenie obiektów uzbrojenia, o których brak było informacji branżowych i nie zostało odszukane w czasie inwentaryzacji geodezyjnej	**Rejestracja:** STAROSTA DRAWSKI WYDZIAŁ GEODEZJI, KARTOGRAFII I KATASTRU Na podstawie art. 29 ust. 1 ustawy z dnia 17 maja 1989 r. Prawo geodezyjne i kartograficzne (Dz.U. z 2010 r. Nr 193, poz. 1287 z p. zm.) upoważniono wykonanie projektowanych sieci uzbrojenia terenu. 6.09.2012 z up. STAROSTY
Ujęcie/zmiana dokonano na podstawie: 1. danych branżowych – z liter. B 2. pośredniego ustalenia przebiegu aparatury elektromagnetycznej – z liter. A 3. bezpośrednich pomiarów powykonawczych – bez litery W związku z tym w częściach 1 i 2 nie gwarantuje się kompletności, a dokładność położenia uzbrojenia na mapie może być niższa od dokładności kartometrycznej mapy.	STAROSTWO POWIATOWE WYDZIAŁ GEODEZJI, KARTOGRAFII I KATASTRU Na podstawie art. 29 ust. 1 ustawy z dnia 17 maja 1989 r. Prawo geodezyjne i kartograficzne (Dz.U. z 2010 r. Nr 193, poz. 1287 z p. zm.) upoważniono wykonanie projektowanych sieci uzbrojenia terenu. 15.10.2012 z up. STAROSTY
Aktualność wskazana na dzień: **01.10.2012r.**	*Kierownik jednostki wykonawstwa geodezyjnego* Grzegorz Kubiak uprawnienia nr 18554

KARTA REJESTRACYJNA
mapy dla celów projektowych

OBIEKT: obr.12 dz.41/16 **miasto Drawsko Pom.** **powiat drawski** **woj. zachodniopomorskie**	Nazwa jednostki wykonawstwa geodezyjnego *„GEODEX" Sp. zo.o.* *PLAC WOLNOŚCI 8/1* *78-400 SZCZECINEK* *NIP 673-000-76-38 REGON 003800528*
SKALA 1:500 Układ współrzędnych: „2000" Poziom odniesienia wysokości: *Kronsztadt '86*	*Identyfikator dla materiałów tekstograficznych na nośnikach informacji§ 8 ust. 2 rozporządzenia (Dz.U. Nr 14, poz. 133)* 3203032_4 2 9 2 1 - 10.10.2012r. 4
Kierownik roboty: *Grzegorz Kubiak nr upr.18554*	*Wykonano w ramach roboty geodezyjnej:* **KERG: 024-208/2012**
Mapa do celów projektowych sporządzono metodą cyfrową przy wykorzystaniu: 1.mapy zasadniczej w skali 1:500 sekcje: 5.202.27.09.4.2, 5.202.27.09.4.3, 5.202.27.09.4.4 (baza EWMAPY)	*W zakresie opracowania znajdują się punkty osnowy geodezyjnej podlegające ochronie na podst. art. 15, art. 48 ust 1 pkt 3 ustawy Prawo geodezyjne i kartograficzne nr . brak*
Na mapie do celów projektowych wykazano następujące uzgodnione przez ZUDP projekty sieci uzbrojenia terenu: 427/12 r.	*Granice i nr działek ewidencyjnych:* **wg danych WGKiK Starostwa Powiatowego w Drawsku Pom. z dnia 10.10.2012r.**
Informacje dodatkowe. 1. — — — — zakres pomiaru 2. Redakcja mapy zgodna z instrukcją techniczną (K-1 (Podstawowa Mapa Kraju z 1998 r.) 3. Mapa nadaje się do celów projektowych w zakresie pomiaru 4. Stopień kartometryczności mapy do celów projektowych jest zgodny z przepisami instrukcji technicznej K-1 (Podstawowa Mapa Kraju z 1998 r.) 5. Wszystkie trwale obiekty budowlane podlegają wyłącznie przez jednostkę wykonawstwa geodezyjnego 6. Nie wyklucza się istnienia w terenie obiektów uzbrojenia, o których brak było informacji branżowych i nie zostało odszukane w czasie inwentaryzacji geodezyjnej	**Rejestracja:** STAROSTWO POWIATOWE WYDZIAŁ GEODEZJI, KARTOGRAFII I KATASTRU Na podstawie art. 29 ust. 1 ustawy z dnia 17 maja 1989 r. Prawo geodezyjne i kartograficzne (Dz.U. z 2010 r. Nr 193, poz. 1287 z p. zm.) upoważniono wykonanie projektowanych sieci uzbrojenia terenu. 609/2012 z up. STAROSTY
Ujęcie/zmiana dokonano na podstawie: 1. danych branżowych – z liter. B 2. pośredniego ustalenia przebiegu aparatury elektromagnetycznej – z liter. A 3. bezpośrednich pomiarów powykonawczych – bez litery W związku z tym w częściach 1 i 2 nie gwarantuje się kompletności, a dokładność położenia uzbrojenia na mapie może być niższa od dokładności kartometrycznej mapy.	STAROSTWO POWIATOWE WYDZIAŁ GEODEZJI, KARTOGRAFII I KATASTRU Na podstawie art. 29 ust. 1 ustawy z dnia 17 maja 1989 r. Prawo geodezyjne i kartograficzne (Dz.U. z 2010 r. Nr 193, poz. 1287 z p. zm.) upoważniono wykonanie projektowanych sieci uzbrojenia terenu. 25.10.2012 z up. STAROSTY
Aktualność wskazana na dzień: **02.10.2012r.**	*Kierownik jednostki wykonawstwa geodezyjnego* GRODTA Grzegorz uprawnienia nr 18554

KARTA REJESTRACYJNA
mapy dla celów projektowych

OBIEKT: ul. Polna, Ogrodowa, Spokojna obr.11 dz.358/1, 347 obr.12 dz.48, 106/2 **miasto Drawsko Pom.** **powiat drawski** **woj. zachodniopomorskie**	Nazwa jednostki wykonawstwa geodezyjnego *„GEODEX" Sp. zo.o.* *PLAC WOLNOŚCI 8/1* *78-400 SZCZECINEK* *NIP 673-000-76-38 REGON 003800528*
SKALA 1:500 Układ współrzędnych: „2000" Poziom odniesienia wysokości: *Kronsztadt '86*	3203032_4 2 9 2 1 - 10.08.2012r. 4
Kierownik roboty: *Grzegorz Kubiak nr upr.18554*	*Wykonano w ramach roboty geodezyjnej:* **KERG: 024-156/2012**
Mapa do celów projektowych sporządzono metodą cyfrową przy wykorzystaniu: 1.mapy zasadniczej w skali 1:500 sekcje: 5.202.27.09.4.2, 5.202.27.09.4.3, 5.202.27.09.4.4 (baza EWMAPY)	*W zakresie opracowania znajdują się punkty osnowy geodezyjnej podlegające ochronie na podst. art. 15, art. 48 ust 1 pkt 3 ustawy Prawo geodezyjne i kartograficzne nr . 342,124,413,1*
Na mapie do celów projektowych wykazano następujące uzgodnione przez ZUDP projekty sieci uzbrojenia terenu: brak	*Granice i nr działek ewidencyjnych:* **wg danych WGKiK Starostwa Powiatowego w Drawsku Pom. z dnia 10.08.2012r.**
Informacje dodatkowe. 1. — — — — zakres pomiaru 2. Redakcja mapy zgodna z instrukcją techniczną (K-1 (Podstawowa Mapa Kraju z 1998 r.) 3. Mapa nadaje się do celów projektowych w zakresie pomiaru 4. Stopień kartometryczności mapy do celów projektowych jest zgodny z przepisami instrukcji technicznej K-1 (Podstawowa Mapa Kraju z 1998 r.) 5. Wszystkie trwale obiekty budowlane podlegają wyłącznie przez jednostkę wykonawstwa geodezyjnego 6. Nie wyklucza się istnienia w terenie obiektów uzbrojenia, o których brak było informacji branżowych i nie zostało odszukane w czasie inwentaryzacji geodezyjnej	**Rejestracja:** STAROSTA DRAWSKI WYDZIAŁ GEODEZJI, KARTOGRAFII I KATASTRU Na podstawie art. 29 ust. 1 ustawy z dnia 17 maja 1989 r. Prawo geodezyjne i kartograficzne (Dz.U. z 2010 r. Nr 193, poz. 1287 z p. zm.) upoważniono wykonanie projektowanych sieci uzbrojenia terenu. 6.08.2012 z up. STAROSTY
Ujęcie/zmiana dokonano na podstawie: 1. danych branżowych – z liter. B 2. pośredniego ustalenia przebiegu aparatury elektromagnetycznej – z liter. A 3. bezpośrednich pomiarów powykonawczych – bez litery W związku z tym w częściach 1 i 2 nie gwarantuje się kompletności, a dokładność położenia uzbrojenia na mapie może być niższa od dokładności kartometrycznej mapy.	STAROSTWO POWIATOWE WYDZIAŁ GEODEZJI, KARTOGRAFII I KATASTRU Na podstawie art. 29 ust. 1 ustawy z dnia 17 maja 1989 r. Prawo geodezyjne i kartograficzne (Dz.U. z 2010 r. Nr 193, poz. 1287 z p. zm.) upoważniono wykonanie projektowanych sieci uzbrojenia terenu. 24.08.2012 z up. STAROSTY
Aktualność wskazana na dzień: **07.08.2012r.**	*Kierownik jednostki wykonawstwa geodezyjnego* GEODEX Uprawnienia uprawnienia nr 18554

OZNACZENIA GRAFICZNE	
	proj. wpust deszczowy
	proj. kanalizacja deszczowa
	ist. kanalizacja deszczowa do likwidacji

LEGENDA:
- M – MUFA KABLOWA nn 0,4kV – 20kV
- -X- – ISTNIEJĄCY SŁUP OŚWIETLENIOWY DO PRZENIESIENIA
- – KABEL ENERGETYCZNE DO PRZEŁOŻENIA
- – KABEL ENERGETYCZNE PO PRZEŁOŻENIU
- S1...S3 – SŁUP OŚWIETLENIOWY PO PRZENIESIENIU

UWAGI:
1. DŁUGOŚĆ KABLA A–B DOKOPAĆ I WPROWADZIĆ DO PRZENIESIONEGO SŁUPA OŚWIETLENIOWEGO – TRASA WG DŁUGOŚCI A–B'
2. W MIEJSCACH ZBLIŻEŃ ISTN. SIECI ENERGETYCZNYCH ZE ŚCIĘGNIĘTĄMI SŁUPAMI NA SIECI NALEŻNIC PRZEPUSTY DWUDZIELNE ARGT ø90...110
3. POD KAŻDĄ NA KABLE OŚWIETLENIOWE I ENERGETYCZNE NALOŻYĆ PRZEPUSTY DWUDZIELNE ARGT ø90...110
4. PRACE ZIEMNE W POBLIŻU ISTNIEJĄCYCH SIEC OŚWIETLENIOWYCH I ENERGETYCZNYCH WYKONYWAĆ RĘCZNIE AŻ DO PYŁOWISKO ZŁ.ŚLONOWANIA

PROJEKT ZAGOSPODAROWANIA TERENU

mapa sytuacyjno - wysokościowa skala 1:500

zadanie: Przebudowa nawierzchni ul. Spokojna, ul. Ogrodowej i ul. Polnej

Zamawiający Gmina Drawsko Pomorskie

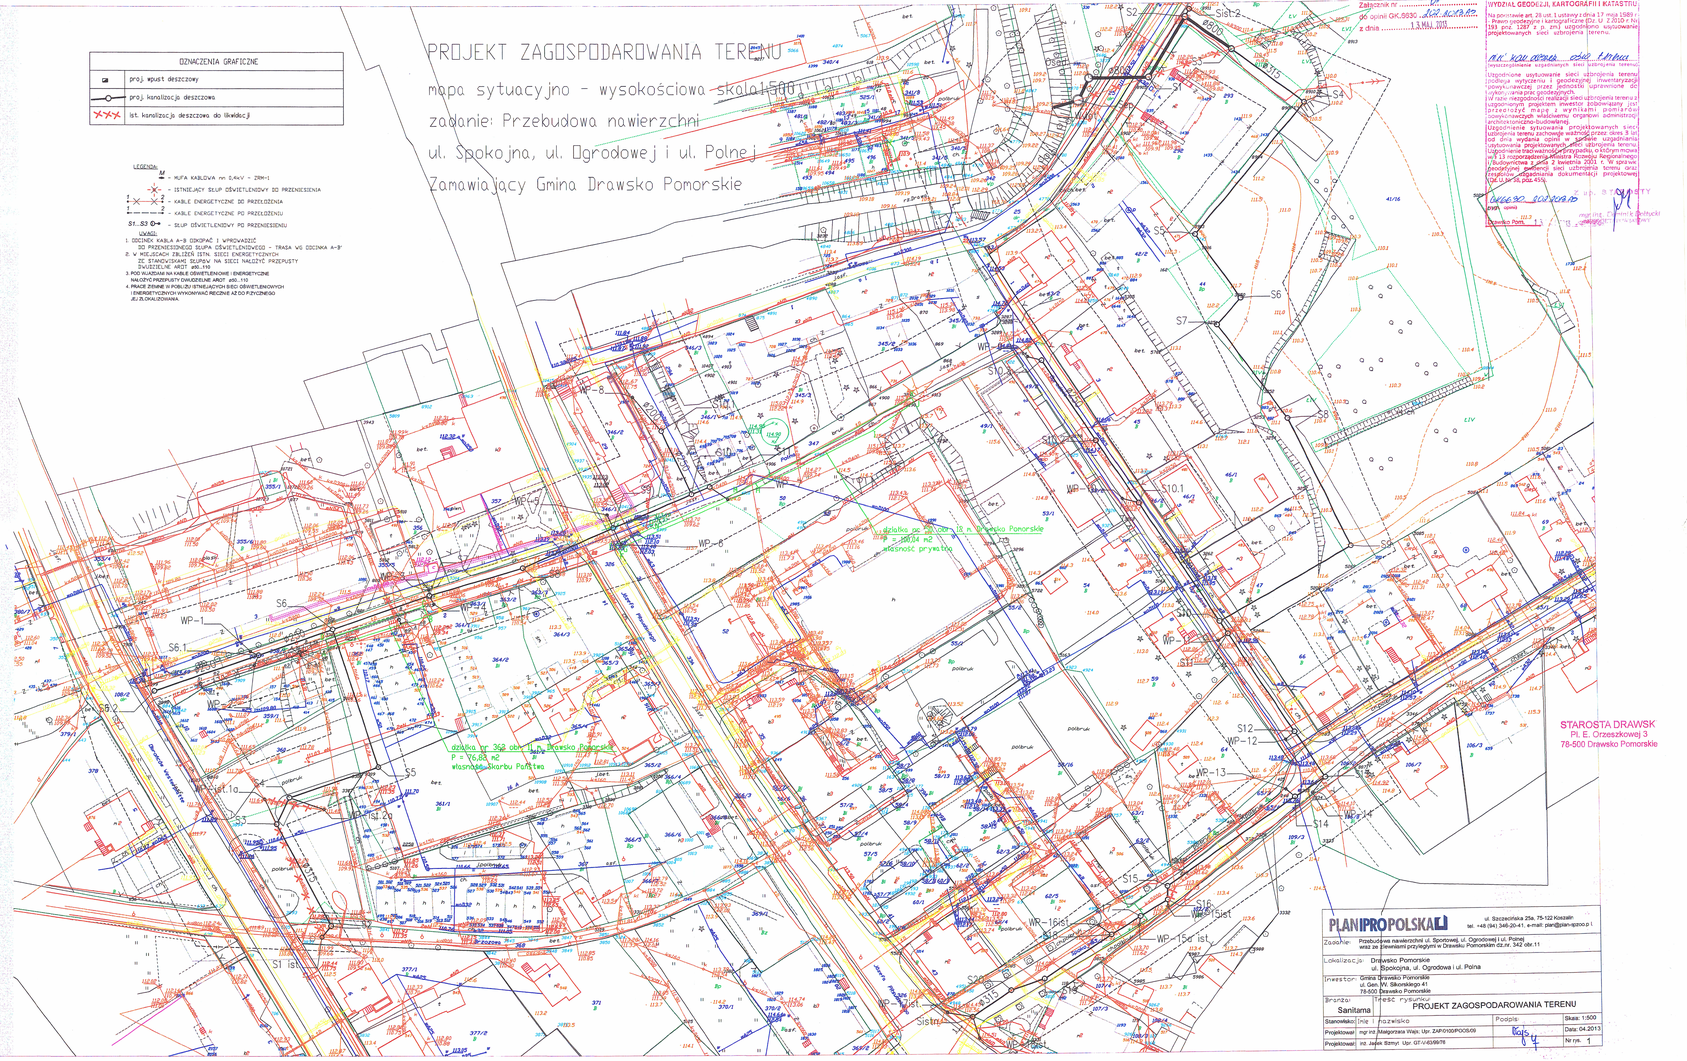

STAROSTA DRAWSKI
Pl. E. Orzeszkowej 3
78-500 Drawsko Pomorskie

Załącznik nr ... do opinii GK.6630.
z dnia ... 13 MAJ 2013

STAROSTA DRAWSKI
WYDZIAŁ GEODEZJI, KARTOGRAFII I KATASTRU
Na podstawie art. 29 ust. 1 ustawy z dnia 17 maja 1989 r. Prawo geodezyjne i kartograficzne (Dz.U. z 2010 r. Nr 193, poz. 1287 z p. zm.) upoważniono wykonanie projektowanych sieci uzbrojenia terenu.

Nr 109/2013
z up. STAROSTY
mgr inż. Grzegorz Grodtka
inspektor

Uzgodnienie sytuowania projektowanych sieci uzbrojenia terenu inżynierskie przez okres 3 lat od dnia wydania opinii w sprawie uzgadniania usytuowania projektowanych sieci uzbrojenia terenu. Uzgodnienie/stwierdzenie przydatności dokonywane jest w oparciu o przedłożone materiały. Uzgodnienie /stwierdzenie nie zwalnia z pozostałych uzgodnień i decyzji wynikających z prawa budowlanego (Dz.U. z dnia 2 kwietnia 2003 r. W sprawie geodezyjnej obsługi sieci uzbrojenia terenu oraz ewidencji uzgodnionej dokumentacji projektowej (Dz.U. Nr 56, poz. 454).

Drawsko Pom., 1

PLANIPROPOLSKA		ul. Szczecińska 25a, 75-122 Koszalin tel. +48 (94) 346-20-41, e-mail: plani@plan-sprzoo.pl	
Zgodnie:	Przebudowa nawierzchni ul. Sportowej, ul. Ogrodowej i ul. Polnej wraz ze zlewalnikami przykanalikami w Drawsku Pomorskim dz.nr. 342 obr.11		
Lokalizacja:	Drawsko Pomorskie ul. Spokojna, ul. Ogrodowa i ul. Polna		
Inwestor:	Gmina Drawsko Pomorskie ul. Gen. W. Sikorskiego 41 78-500 Drawsko Pomorskie		
Branża:	Sanitarna	Treść rysunku: PROJEKT ZAGOSPODAROWANIA TERENU	
Stanowisko:	Inż. nazwisko	Podpis	Skala: 1:500
Projektował:	mgr inż. Małgorzata Wisz, Upr. ZAP/0150/POOS/09		Data: 04.2013
Projektował:	inż. Jakub Szmyt, Upr. GT-V/4109/09		Nr rys. 1